


丰顺县宝顺建矿业发展有限公司临时用地土地复垦竣工图



工程内容	单位	数量	备注	
土壤重构工程	硬化构筑物拆除	100m ³	1.16	硬化地坪20cm
	土方平整	100m ³	21.79	平整面积1.0893hm ² , 平整厚度20cm
	犁底层构筑	100m ³	2.67	构筑面积0.1335hm ² , 厚度20cm
	外运客土	100m ³	2.67	面积0.1335hm ² , 厚度20cm
	原剥离表土回填	100m ³	19.12	
	土地翻耕(三次)	hm ²	1.0893	
	田埂修筑	m	315	
植被重建工程	有机肥	t	16.34	1t/亩
	大叶相思	株	781	株距3m*3m
	芒果树	株	296	株距3m*3m
	撒播草籽(狗牙草、宽叶草、糙蜜草)	hm ²	0.689	撒播面积0.7025hm ²
配套工程	引水管	m	213	φ25mmPVC管
	排水管	m	13	φ50mmPVC管

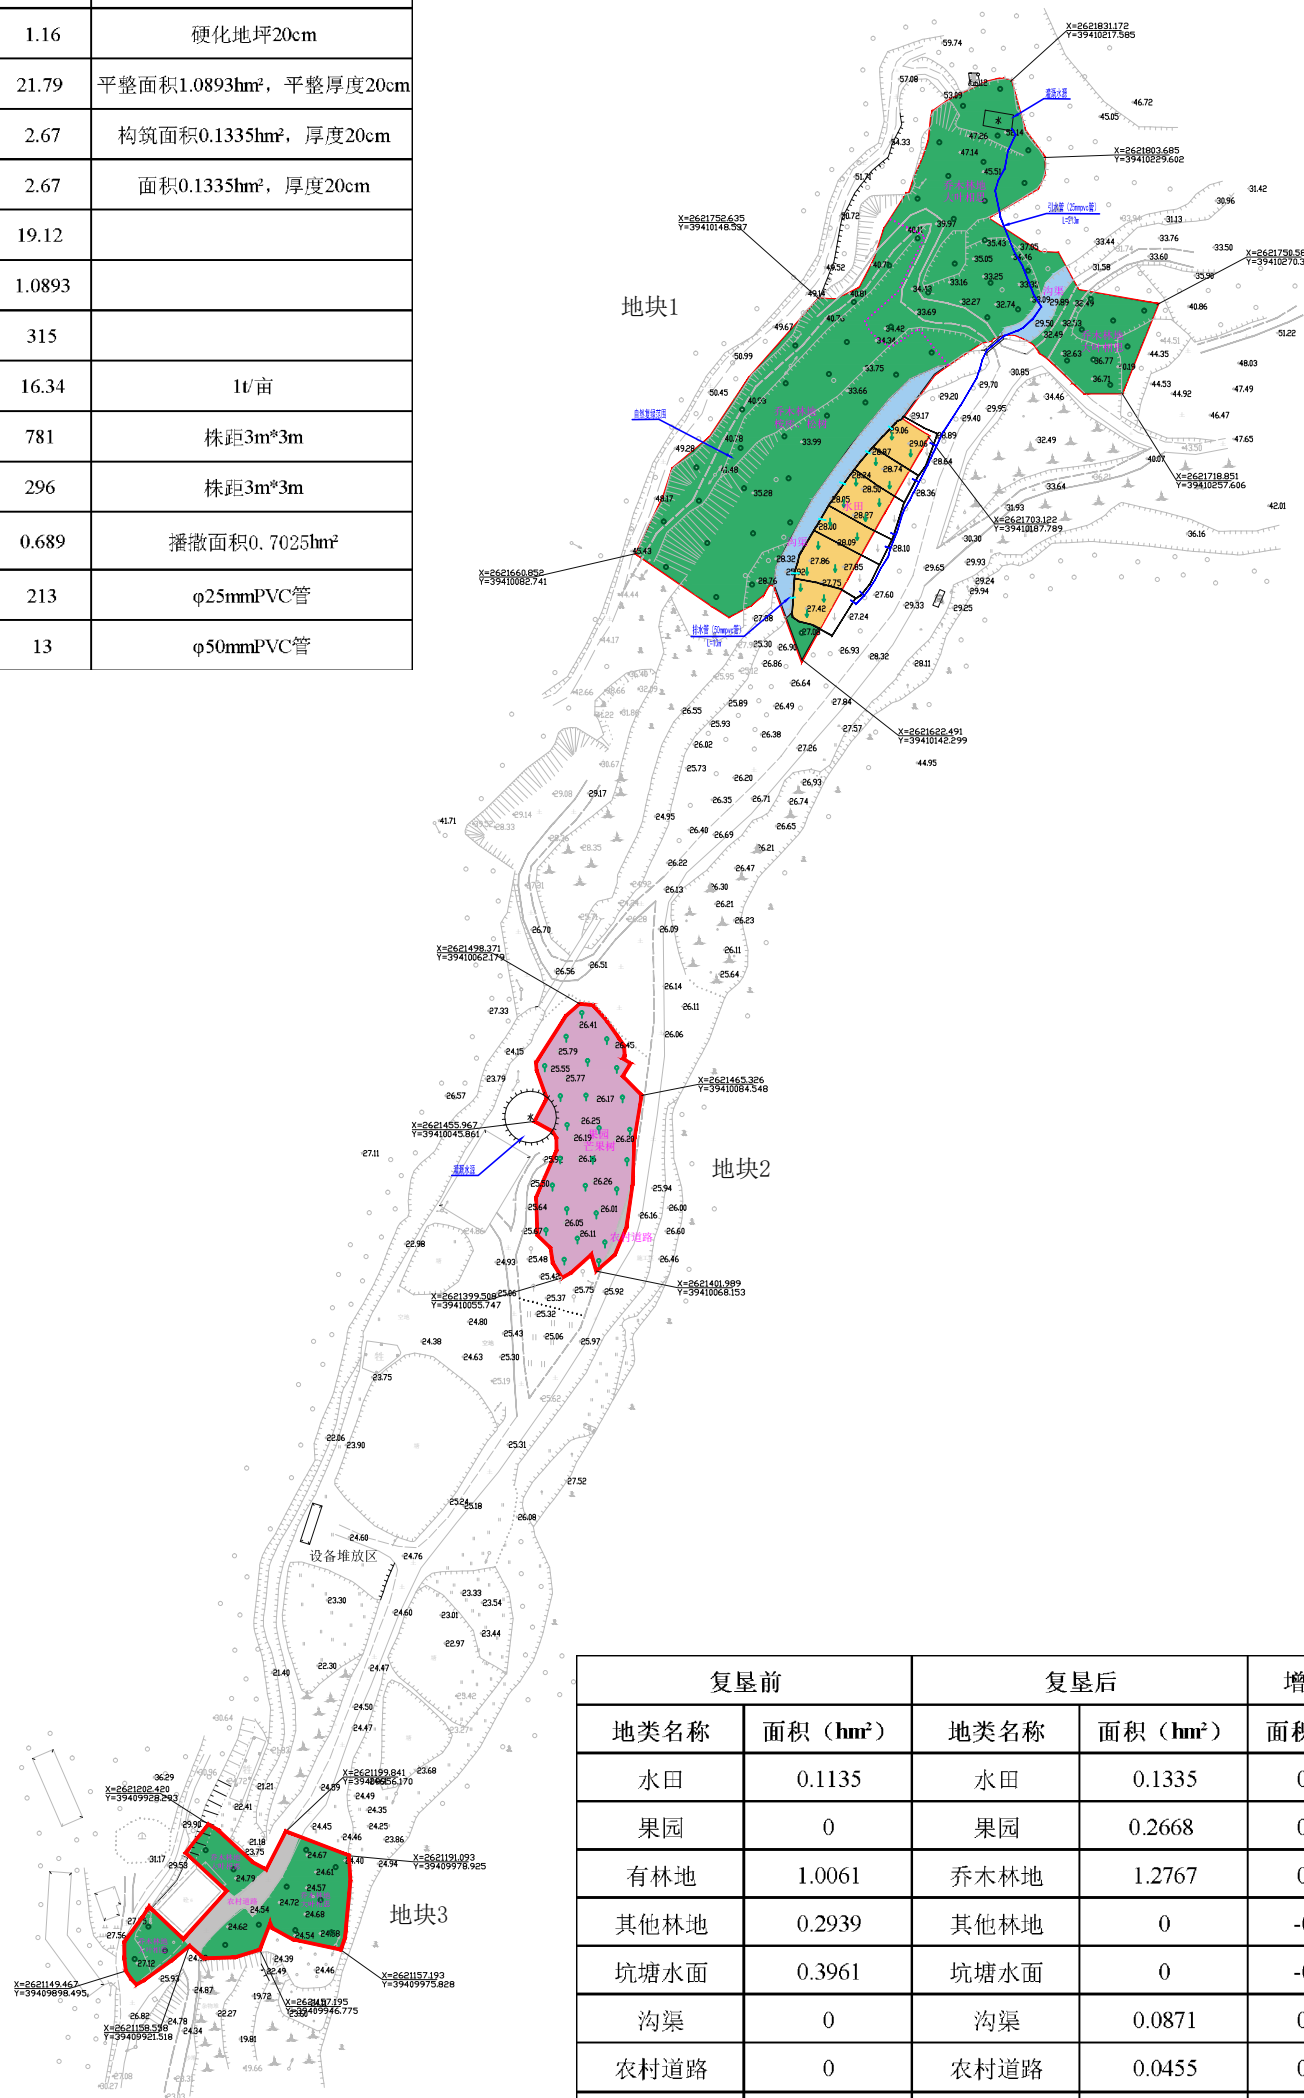

复垦前		复垦后		增减情况
地类名称	面积 (hm ²)	地类名称	面积 (hm ²)	面积 (hm ²)
水田	0.1135	水田	0.1335	0.0200
果园	0	果园	0.2668	0.2668
有林地	1.0061	乔木林地	1.2767	0.2706
其他林地	0.2939	其他林地	0	-0.2939
坑塘水面	0.3961	坑塘水面	0	-0.3961
沟渠	0	沟渠	0.0871	0.0871
农村道路	0	农村道路	0.0455	0.0455
小计	1.8096	总计	1.8096	0.0000

	临时用地范围		新修排水沟
	乔木林地		水田
	水田		乔木林地
	果园		果园
	农村道路		高程点
	沟渠		水流方向
	新修引水管		陡坡

丰顺县宝顺建矿业发展有限公司临时用地土地复垦竣工图			
项目单位	丰顺县宝顺建矿业发展有限公司		
测量单位	广东励图空间信息技术有限公司		
测量员	陈斯	制图员	吕业伟
检查员	吴志绿	编制日期	2026.01

2000国家大地坐标
1985 国家高程基准

1:2000