# 丰顺县大龙华益丽瓷土场临时用地土地复垦竣工图

| 地块名称 | 一级工程 | 二级工程 | 三级工程 | 验收指标 | 设计指标 | 实际指标 |
|---|---|---|---|---|---|---|
| 丰顺县大龙华益丽瓷土场临时用地 | 土壤重构工程 | 清理工程 | 固体拆除与搬运 | 体积（$m^3$） | 288 | 288 |
| | | 土壤剥覆工程 | 覆土回填 | 厚度（m） | 0.5 | 0.5 |
| | | | | 体积（$m^3$） | 720 | 755 |
| | | 土地平整工程 | 场地平整 | 面积（$hm^2$） | 0.1440 | 0.1450 |
| | | | | 重量（t） | 2.31 | 0.11、0.22 |
| | 配套工程 | 灌排工程 | 排水沟 | 长度（m） | / | 55 |
| | | | | 面积（$m^2$） | / | 0.1122 |
| | 植被重建工程 | 林草恢复工程 | 植树 | 种类 | 马尾松 | 大叶相思 |
| | | | | 数量（株） | 231 | 400 |
| | | | 绿化 | 种类 | 草籽 | 草皮 |
| | | | | 种量（kg）/面积（$m^2$） | 4.32kg | 1000$m^2$ |

土地利用结构情况变化表

单位：$hm^2$、%

| 地类名称 | | 复垦前 | | 复垦后 | | 增减 | |
|---|---|---|---|---|---|---|---|
| | | 面积 | 比例 | 面积 | 比例 | 面积 | 比例 |
| 林地 | 有林地 | 0.1440 | 100 | 0.1440 | 100.00% | 0.0000 | +0.00% |

界址点坐标表

| 点号 | X | Y | 边长 |
|---|---|---|---|
| J1 | 2665750.676 | 39429892.976 | |
| J2 | 2665750.411 | 39429900.721 | 7.75 |
| J3 | 2665742.561 | 39429898.565 | 8.14 |
| J4 | 2665738.419 | 39429926.336 | 28.08 |
| J5 | 2665716.770 | 39429923.112 | 21.89 |
| J6 | 2665719.503 | 39429904.836 | 18.48 |
| J7 | 2665699.590 | 39429901.866 | 20.13 |
| J8 | 2665702.376 | 39429874.770 | 27.24 |
| J9 | 2665714.599 | 39429876.136 | 12.30 |
| J10 | 2665719.857 | 39429881.994 | 7.87 |
| J1 | 2665750.676 | 39429892.976 | 32.72 |

S=1440.07 平方米 合2.1601亩

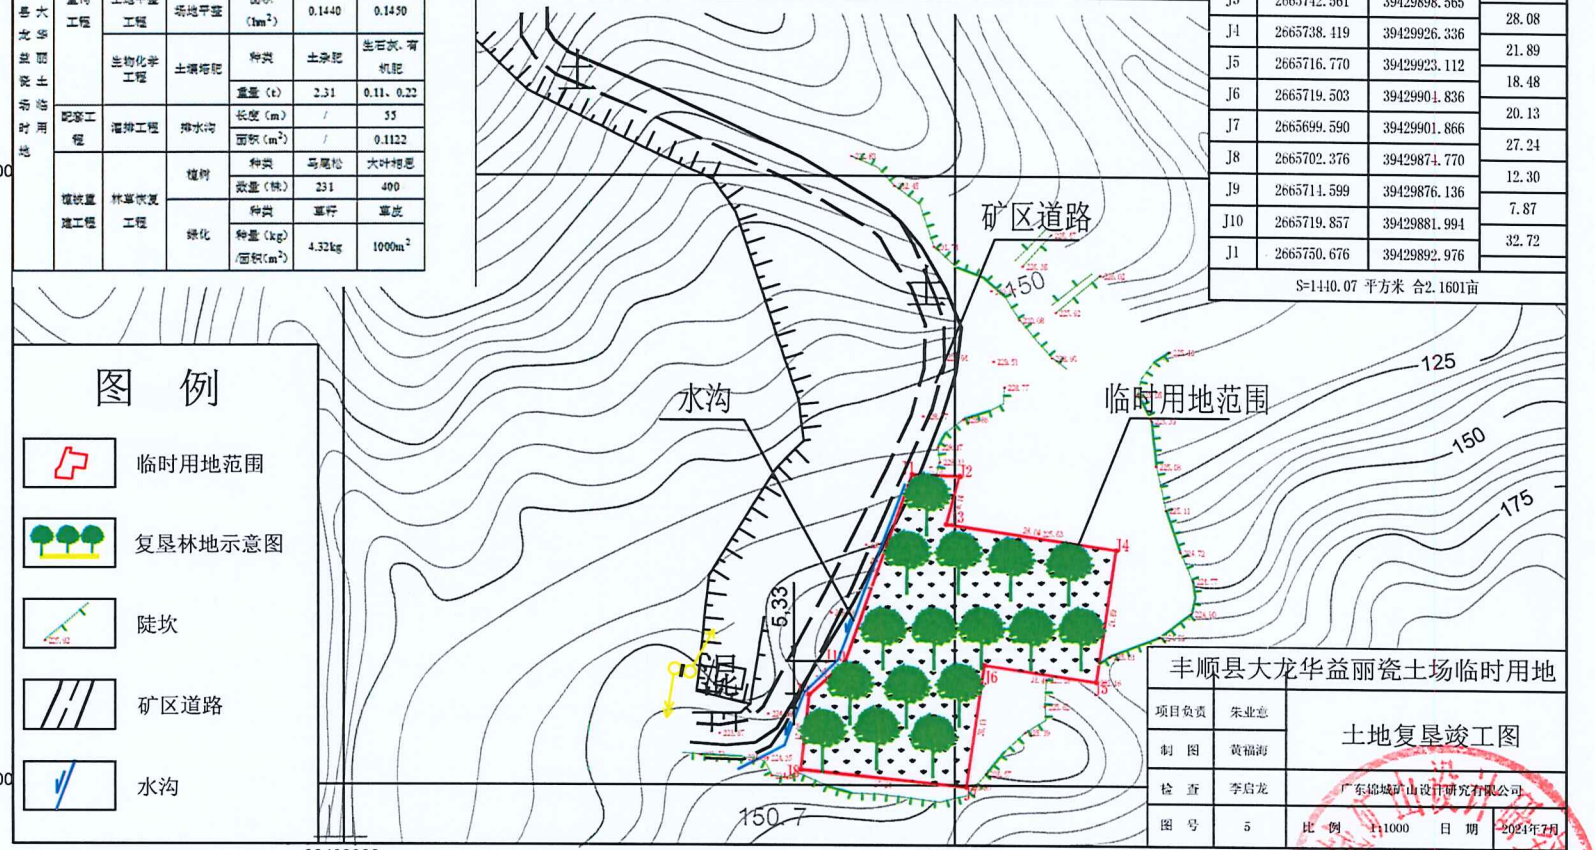


## 图 例

- 临时用地范围
- 复垦林地示意图
- 陡坎
- 矿区道路
- 水沟

| 丰顺县大龙华益丽瓷土场临时用地 | | |
|---|---|---|
| 项目负责 | 朱业忠 | 土地复垦竣工图 |
| 制 图 | 黄福海 | |
| 检 查 | 李启龙 | 广东锦城矿山设计研究有限公司 |
| 图 号 | 5 | 比 例 1:1000 日 期 2024年7月 |

2000国家大地坐标系